




DETALHE H  
FOL. N. 108

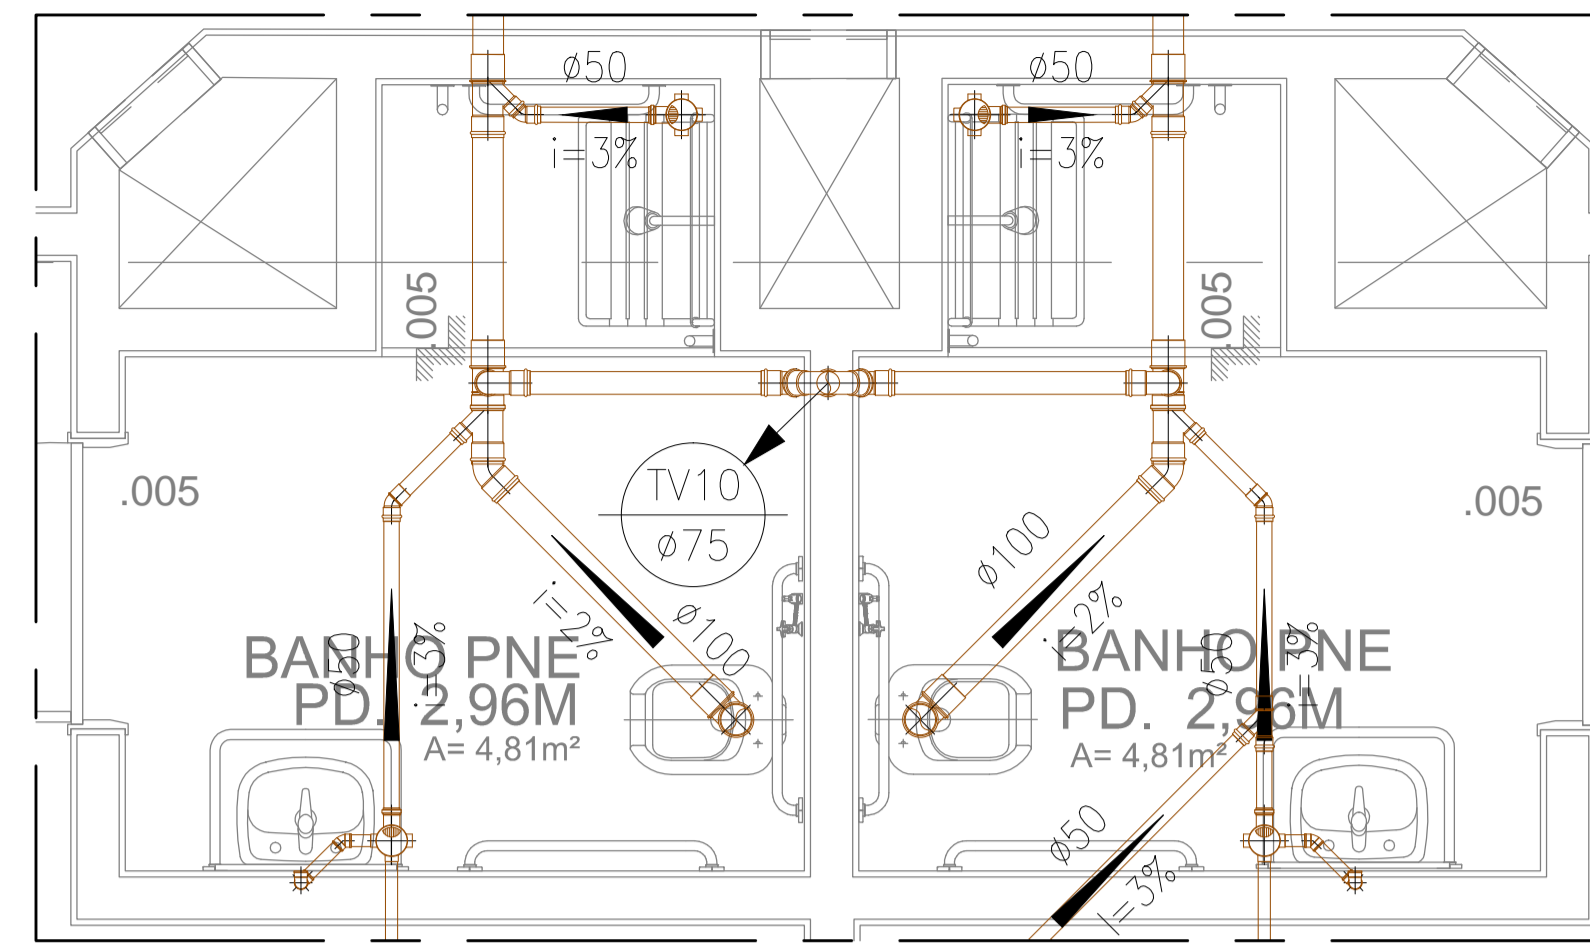

DETALHE I  
FOL. N. 108

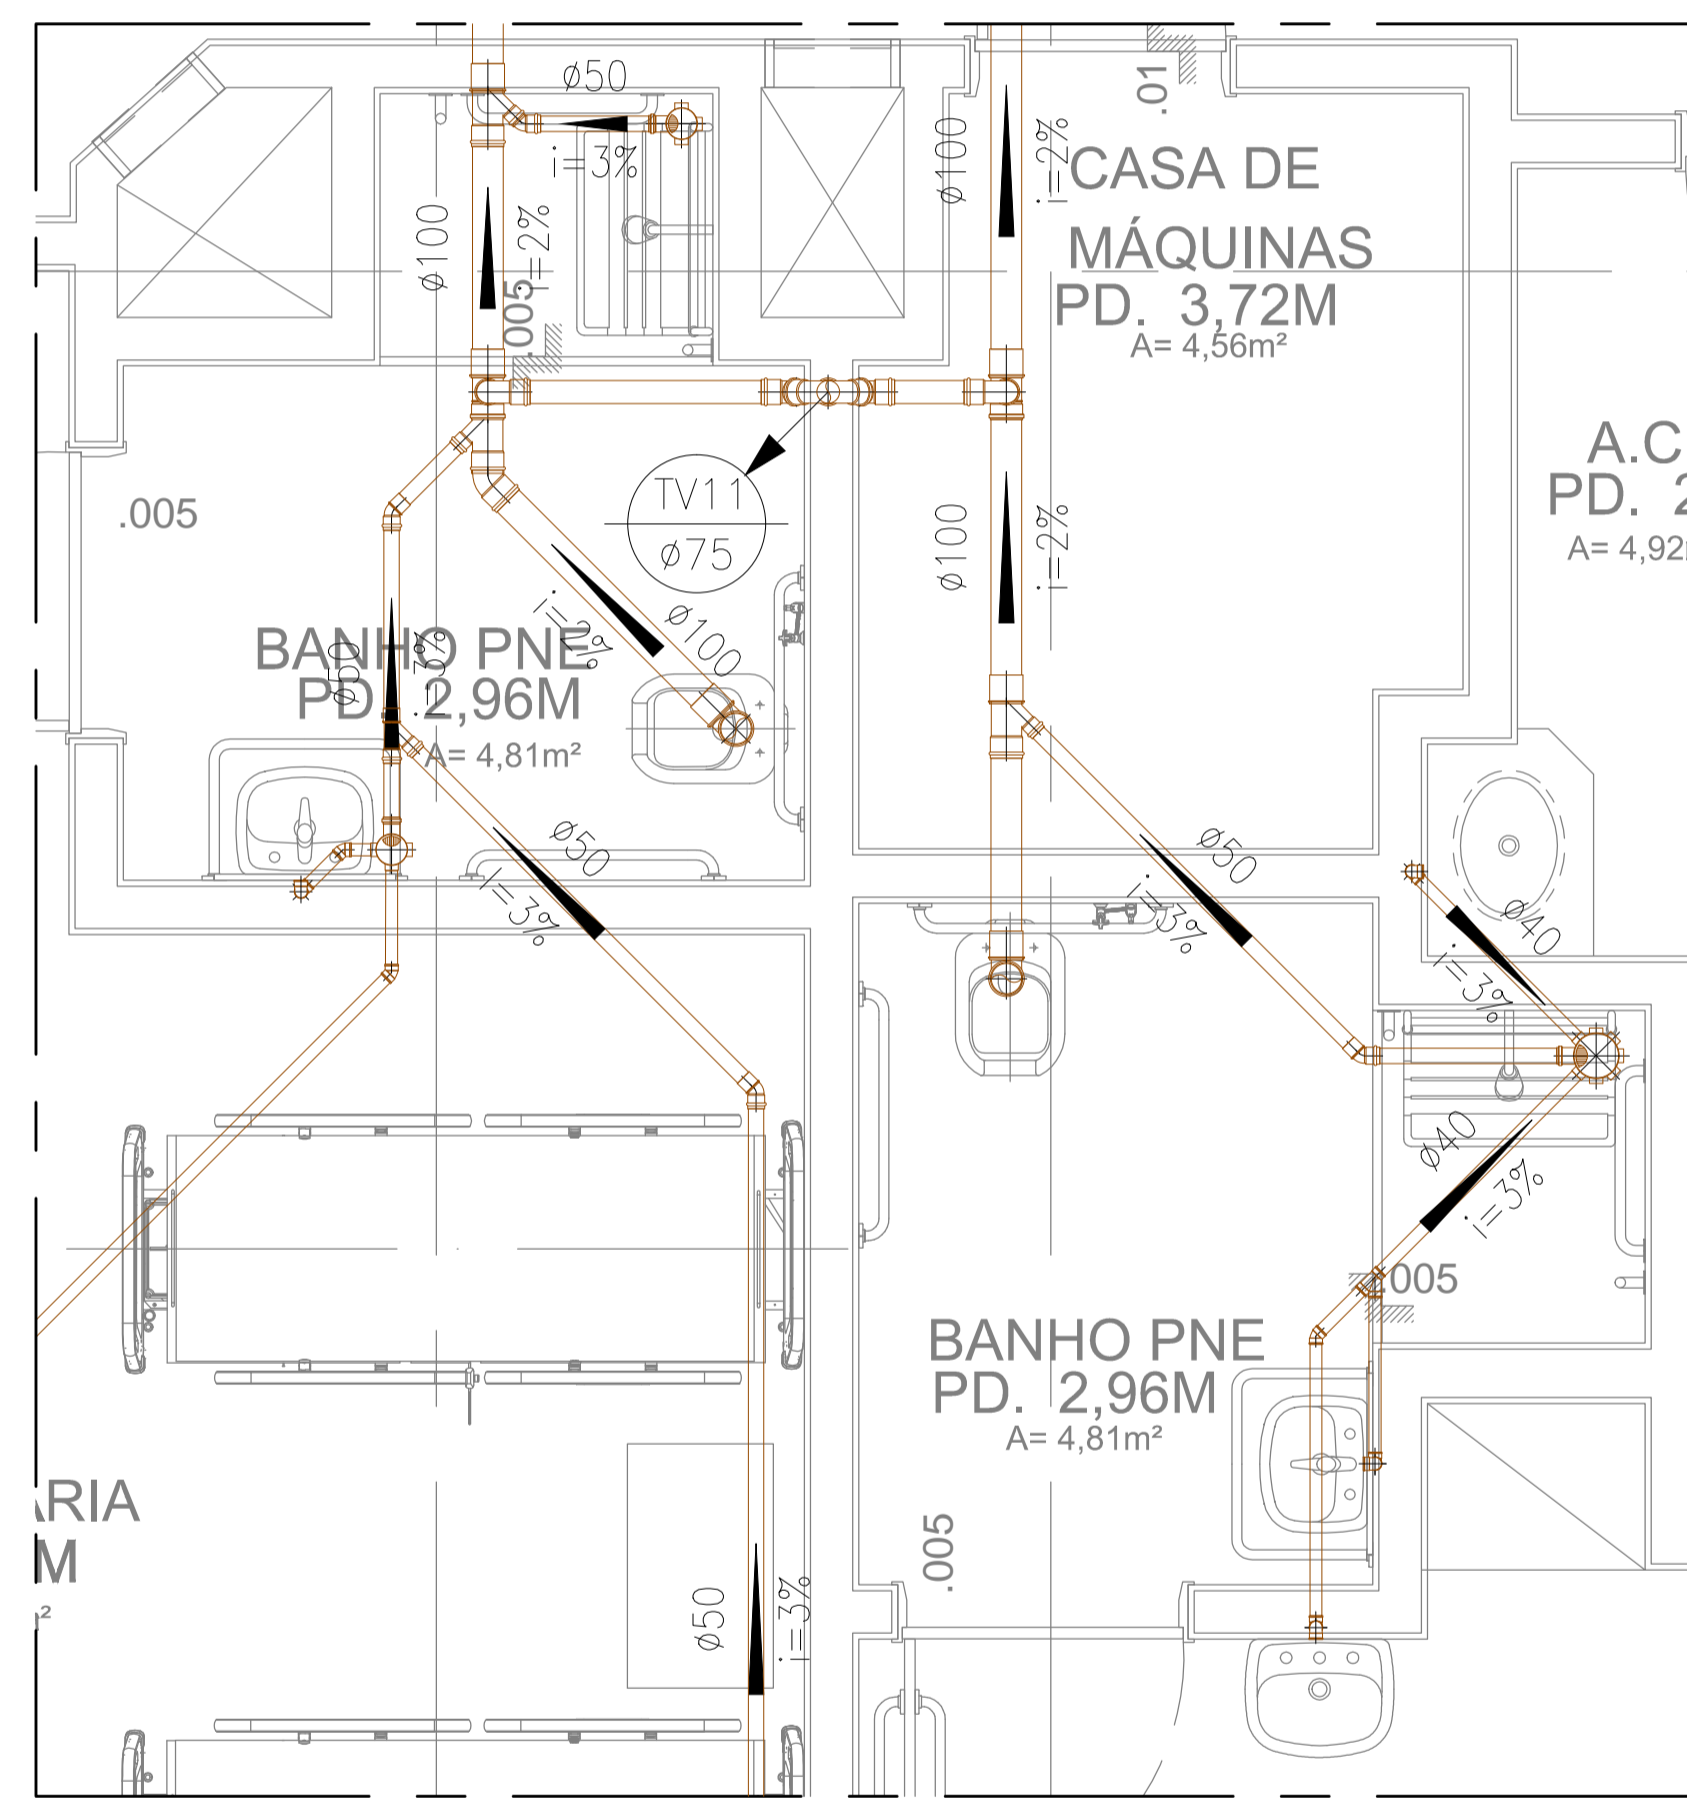

DETALHE J  
FOL. N. 108

|  |                |   |                       |  |
|--|----------------|---|-----------------------|--|
| <p>06 AGO/18 Conforme revisão de arquitetura atualizada com data em 01/08/18 via Autodesk</p> <p>05 JUN/18 As Built (conforme revisão de arquitetura recebida em 16/05/2018)</p> <p>04 DEZ/16 Conforme arquitetura recebida em 30/11/2016</p> <p>03 AGO/16 Conforme solicitação via e-mail recebida em 25/08/2016</p> <p>02 JUL/15 Conforme revisão de arquitetura recebida em 08/05/2015</p> <p>01 FEV/10 Conforme ata de reunião em 19/12/14, e arquitetura recebida em 05/02/15.</p> <p>00 NOV/14 Emissão Inicial</p> <p>NGM DATA DESCRIÇÃO</p> |                |   |                       |  |
| <p>OBJETOS AUTORAIS RESERVADOS - ESTE DOCUMENTO NÃO PODE SER COPIADO, REPRODUZIDO E OU FORNECIDO SEM AUTORIZAÇÃO PRÉVIA</p>  |                |   |                       |  |
| <p>INSTALAÇÕES HIDRÁULICAS</p>   |                |   |                       |  |
| <p>ETAPA: PROJETO EXECUTIVO</p>  |                |   |                       | <p>NÚMERO DA FOLHA: IH 111</p>                       |
| <p>DESENVOLVIDOR: HOSPITAL DE BEBEDOURO</p>  |                |   |                       |  |
| <p>LOCAL: AVENIDA AMÉLIA BERNARDINO CUTRALE - BEBEDOURO - SP</p>   |                |   |                       |  |
| <p>REFERÊNCIA: DETALHE: REDE DE CAPTAÇÃO DE ESGOTO</p>   |                |   |                       |  |
| <p>PAVIMENTO TIPO</p>  |                |   |                       |  |
| ESCALA: 1:25   | DATA: AGO/2018 | DESENHO: RENIE  | CONFÉRENÇA: ENG. LEVI | ARQUIVO: REDES_PAVTPO_BLI_108                        |
| UNIDADE: METRO   |                |   |                       | ARQUIVO DE REFERÊNCIA: REDES_PAVTPO_BLI_108_REV1-101 |