


PLANTA BAIXA FISIOTERAPIA
ESCALA 1/75

PLANTA BAIXA APOIO - RAIOS X
ESCALA 1/75




PLANTA DE LOCALIZAÇÃO

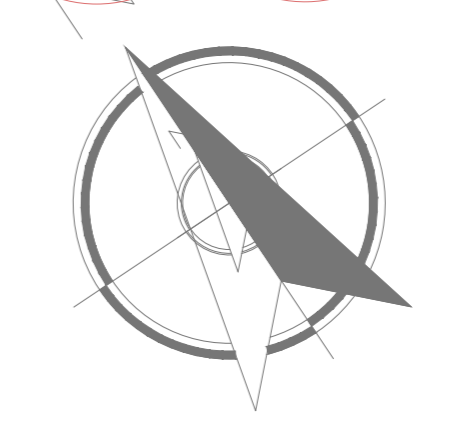

LEGENDA

- TUBULAÇÃO DE VENTILAÇÃO EM PVC JUNTA ELASTICA SERIE R
- AF-AQ TUBULAÇÃO DE ÁGUA FRIA EM PVC SOLDAVEL PARA AQUECEDOR SOLAR
- TUBULAÇÃO DE ÁGUA QUENTE EM COBRE SOLDAVEL CLASSE E
- TUBULAÇÃO DE COMBATE A INCÊNDIO EM FERRO GALVANIZADO ROSCADO
- TUBULAÇÃO DE ÁGUA FRIA EM PVC SOLDAVEL
- TUBULAÇÃO DE ESGOTO SANITÁRIO EM PVC JUNTA ELASTICA SERIE R
- TUBULAÇÃO DE ÁGUAS PLUVIAIS EM PVC JUNTA ELASTICA SERIE R
- ⊕ REGISTRO DE GAIXETA EM BRONZE E LATAO
- ⊠ CAIXA DE INSPEÇÃO PARA ESGOTO EM ALVENARIA COM TAMPA E BASE DE CONCRETO
- ⊠ CAIXA DE PASSAGEM PARA ÁGUAS PLUVIAIS EM ALVENARIA COM TAMPA E BASE DE CONCRETO
- AP CONDUTOR DE ÁGUAS PLUVIAIS EM PVC
- CS CAIXA SFONADA COM CASILHO E GRELHA CROMADA EM PVC
- CV COLUNA DE VENTILAÇÃO EM PVC
- AF COLUNA DE ÁGUA FRIA EM PVC SOLDAVEL
- AQ COLUNA DE ÁGUA QUENTE EM COBRE SOLDAVEL CLASSE E

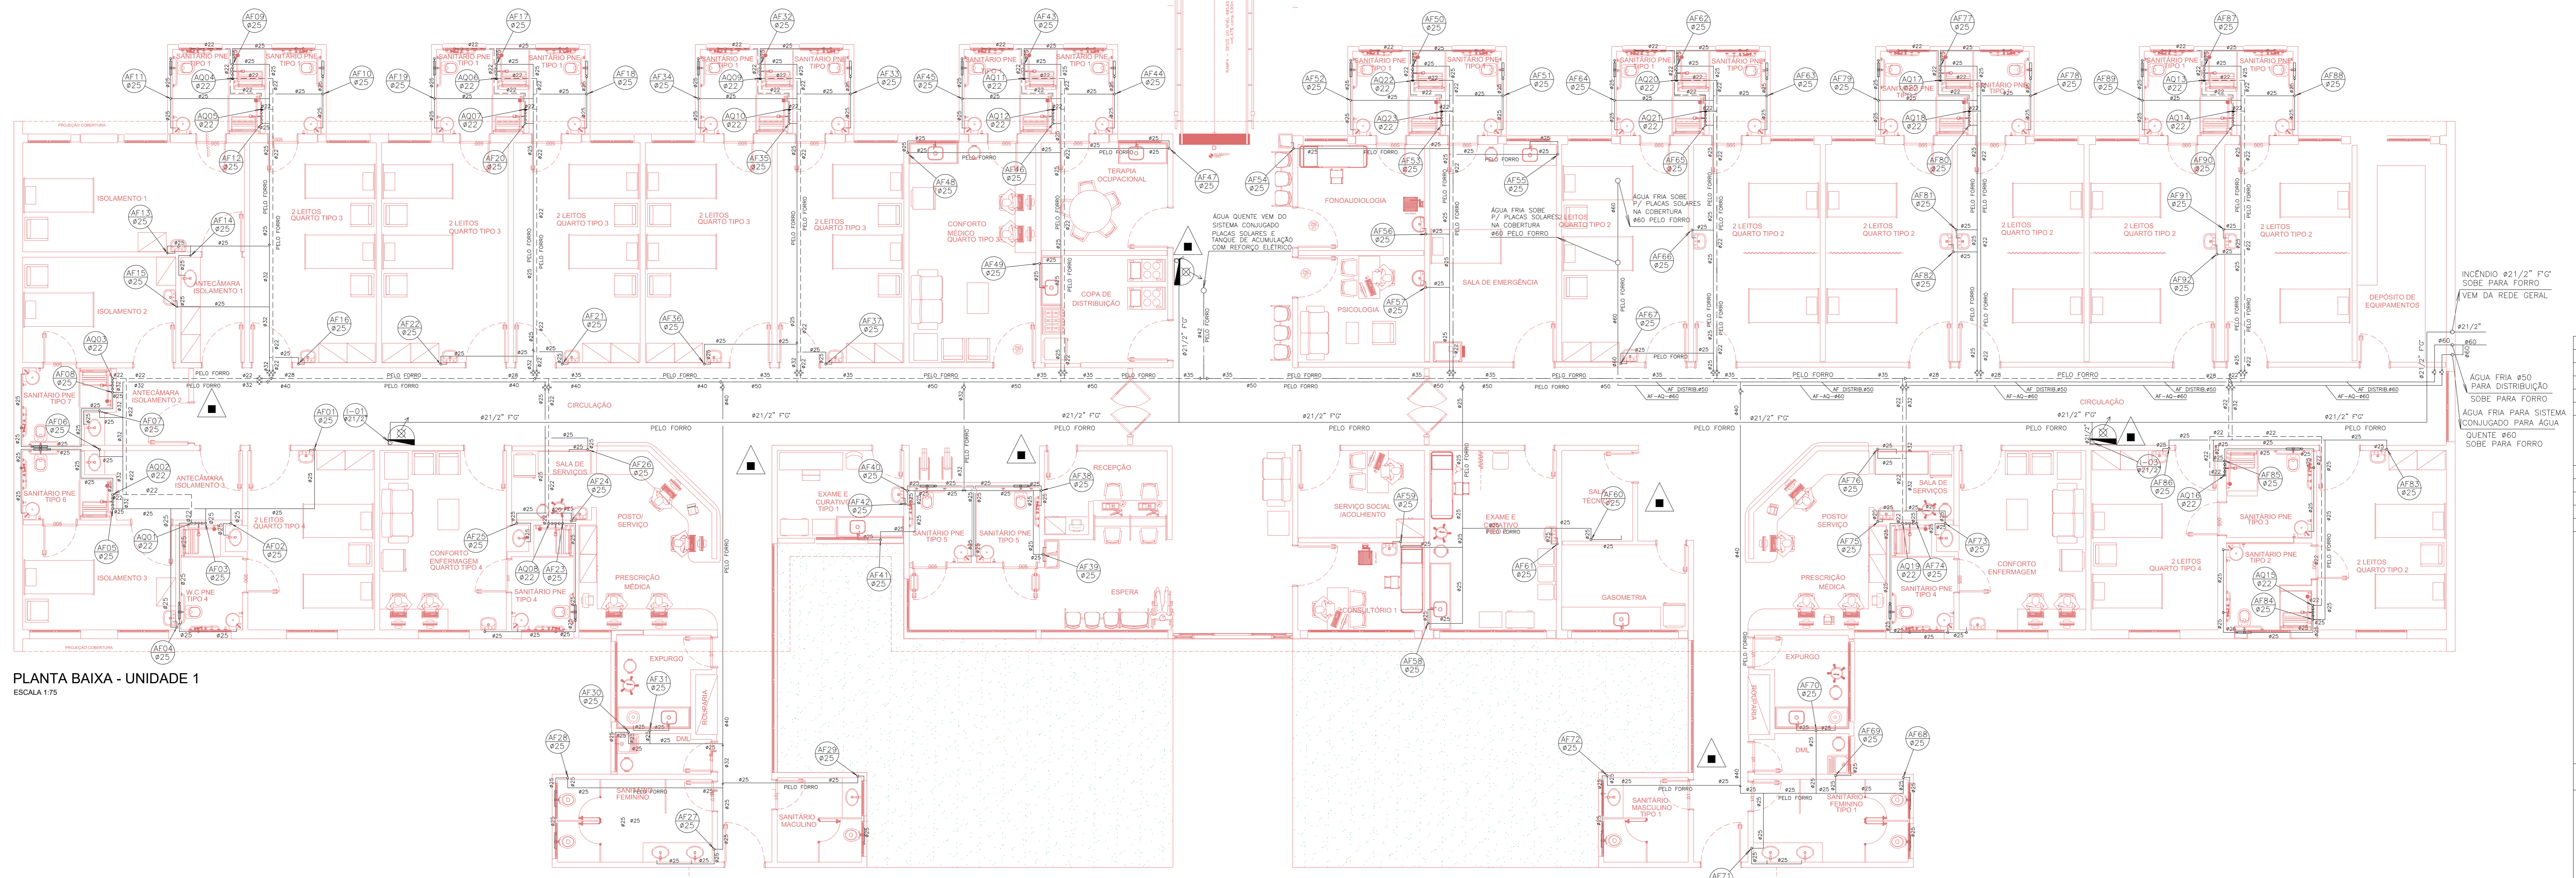

PLANTA BAIXA - UNIDADE 1
ESCALA 1/75

NOTAS

1. CONFERRIR MEDIDAS NO LOCAL
- 2.
- 3.
- 4.
- 5.
- 6.

REVISÃO	DESCRIÇÃO	RESPONSÁVEL	DATA
AS BUILT			
EMISSÃO INICIAL			



Secretaria de Estado da Saúde

GOVERNO DO ESTADO SAO PAULO

HOSP. ESTADUAL MANOEL DE ABRU

R. Salvador Flandri, 6-88 - Vila Rocha, Bauri - SP

PROJETO BÁSICO - HIDRÁULICA

UNIDADE 1 - FISIOTERAPIA E RAIOS X - ÁGUA E INC.

PLANTA - UNIDADE 1 E FISIOTERAPIA

HMA-BA-HI-15 | 02/02

Av. Dr. Ennio Carvalho de Aguiar, 1188, Jd. Pindamonhabeti, São Paulo - SP, CEP: 05443-000

(11) 3066 8420 Fax: (11) 3066 8482

PROJETO: H.M.A. DE ABRU UNIDADE 01 DWG

