


PLANTA BAIXA FISIOTERAPIA
ESCALA 1:75

PLANTA BAIXA APOIO - RAIO X
ESCALA 1:75



- LEGENDA
- TUBULAÇÃO DE AR CONDICIONADO MEDICINA EM COBRE SOLDAVEL CLASSE A
 - TUBULAÇÃO DE VÁZIO MEDICINA EM COBRE SOLDAVEL CLASSE A
 - TUBULAÇÃO DE GÁS MEDICINA EM COBRE SOLDAVEL CLASSE A
 - TUBULAÇÃO DE NITRÓGENO MEDICINA EM COBRE SOLDAVEL CLASSE A
 - REDE DE UTILIDADES
 - CAIXA SECCIONADORA

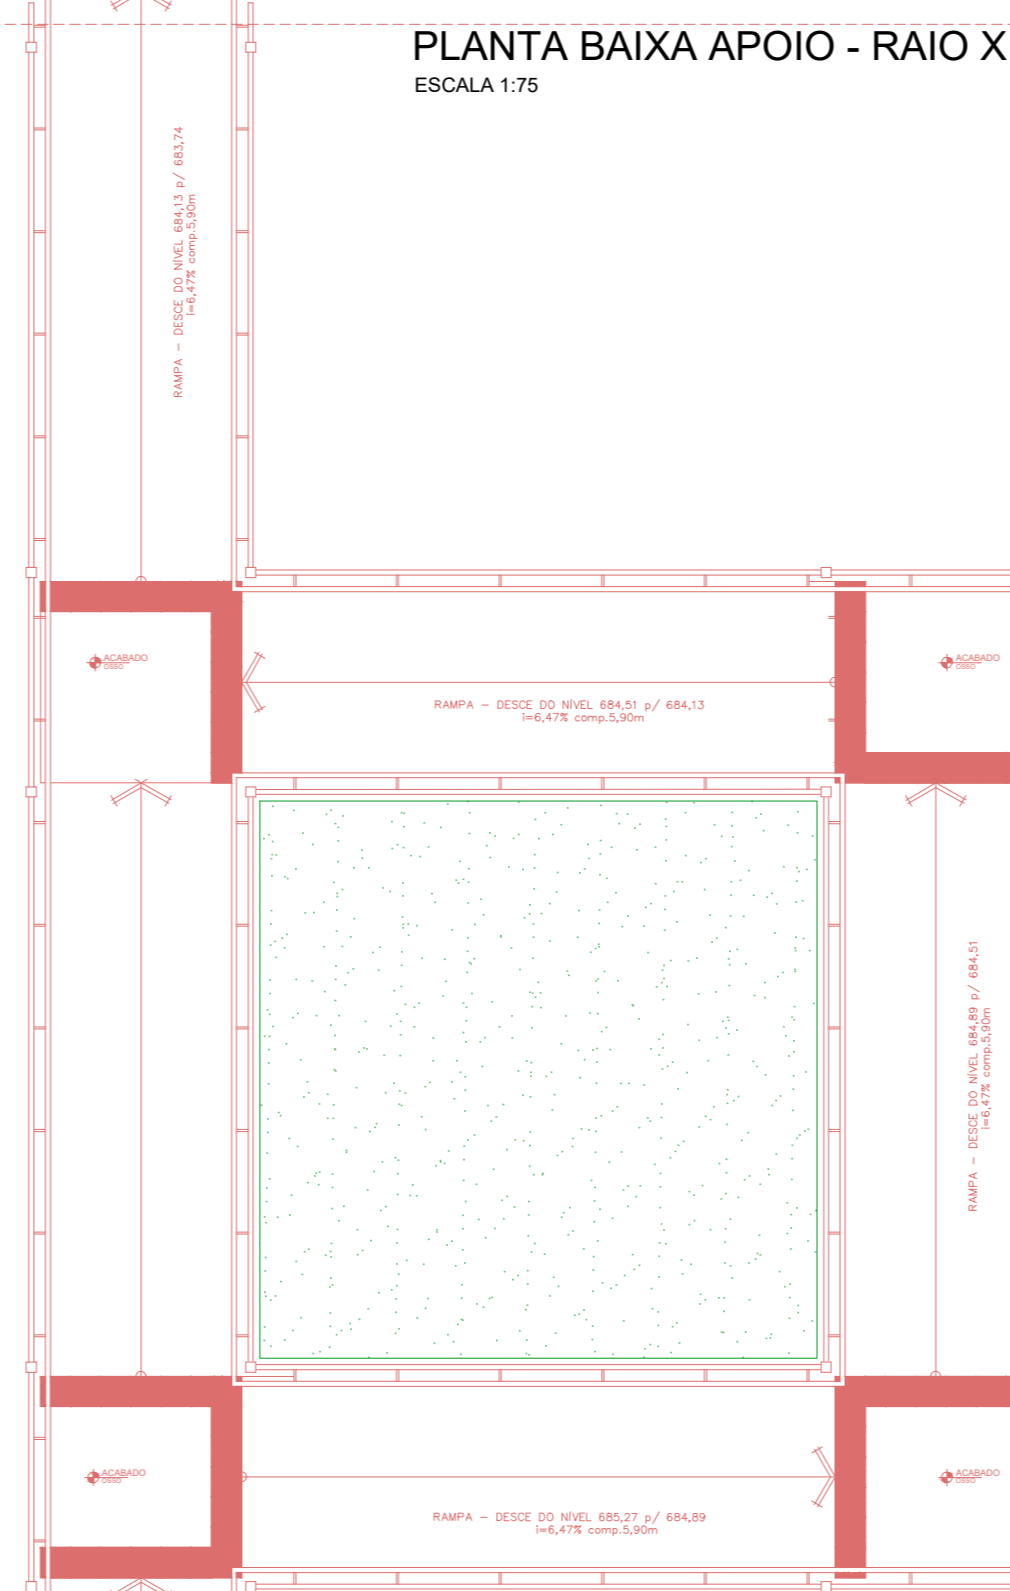

PLANTA DE LOCALIZAÇÃO



PLANTA BAIXA - UNIDADE 1
ESCALA 1:75

- NOTAS
1. CONFERRIR MEDIDAS NO LOCAL
 - 2.
 - 3.
 - 4.
 - 5.
 - 6.

AS BUILT		
EMISSÃO INICIAL		
REV. DESCRICÃO	RESPONSÁVEL	DATA

Secretaria de Estado da Saúde

GOVERNO DO ESTADO
SÃO PAULO

HOSP. ESTADUAL MANOEL DE ABRU
R. Salvador Faria, 6-88 - Vila Rocha, Bauri - SP

GRUPO TÉCNICO DE EDIFICAÇÕES

PROJETO BÁSICO - HIDRÁULICA
UTILIDADE 1 - FISIOTERAPIA E RAIOS X

PLANTA GASES MEDICINAIS

HMA-BA-HI-26 1-1

Av. Dr. Ennes Carvalho de Aguiar, 4188, Jd. Pindamonhabetas, São Paulo - SP
Tel. (11) 3066-8420 Fax (11) 3066-8482

Arquiteto: DR. EDUARDO DIZIELI FERNANDES
Projeto: CARLOS CHANGOTTI