




PLANTA DE LOCALIZAÇÃO

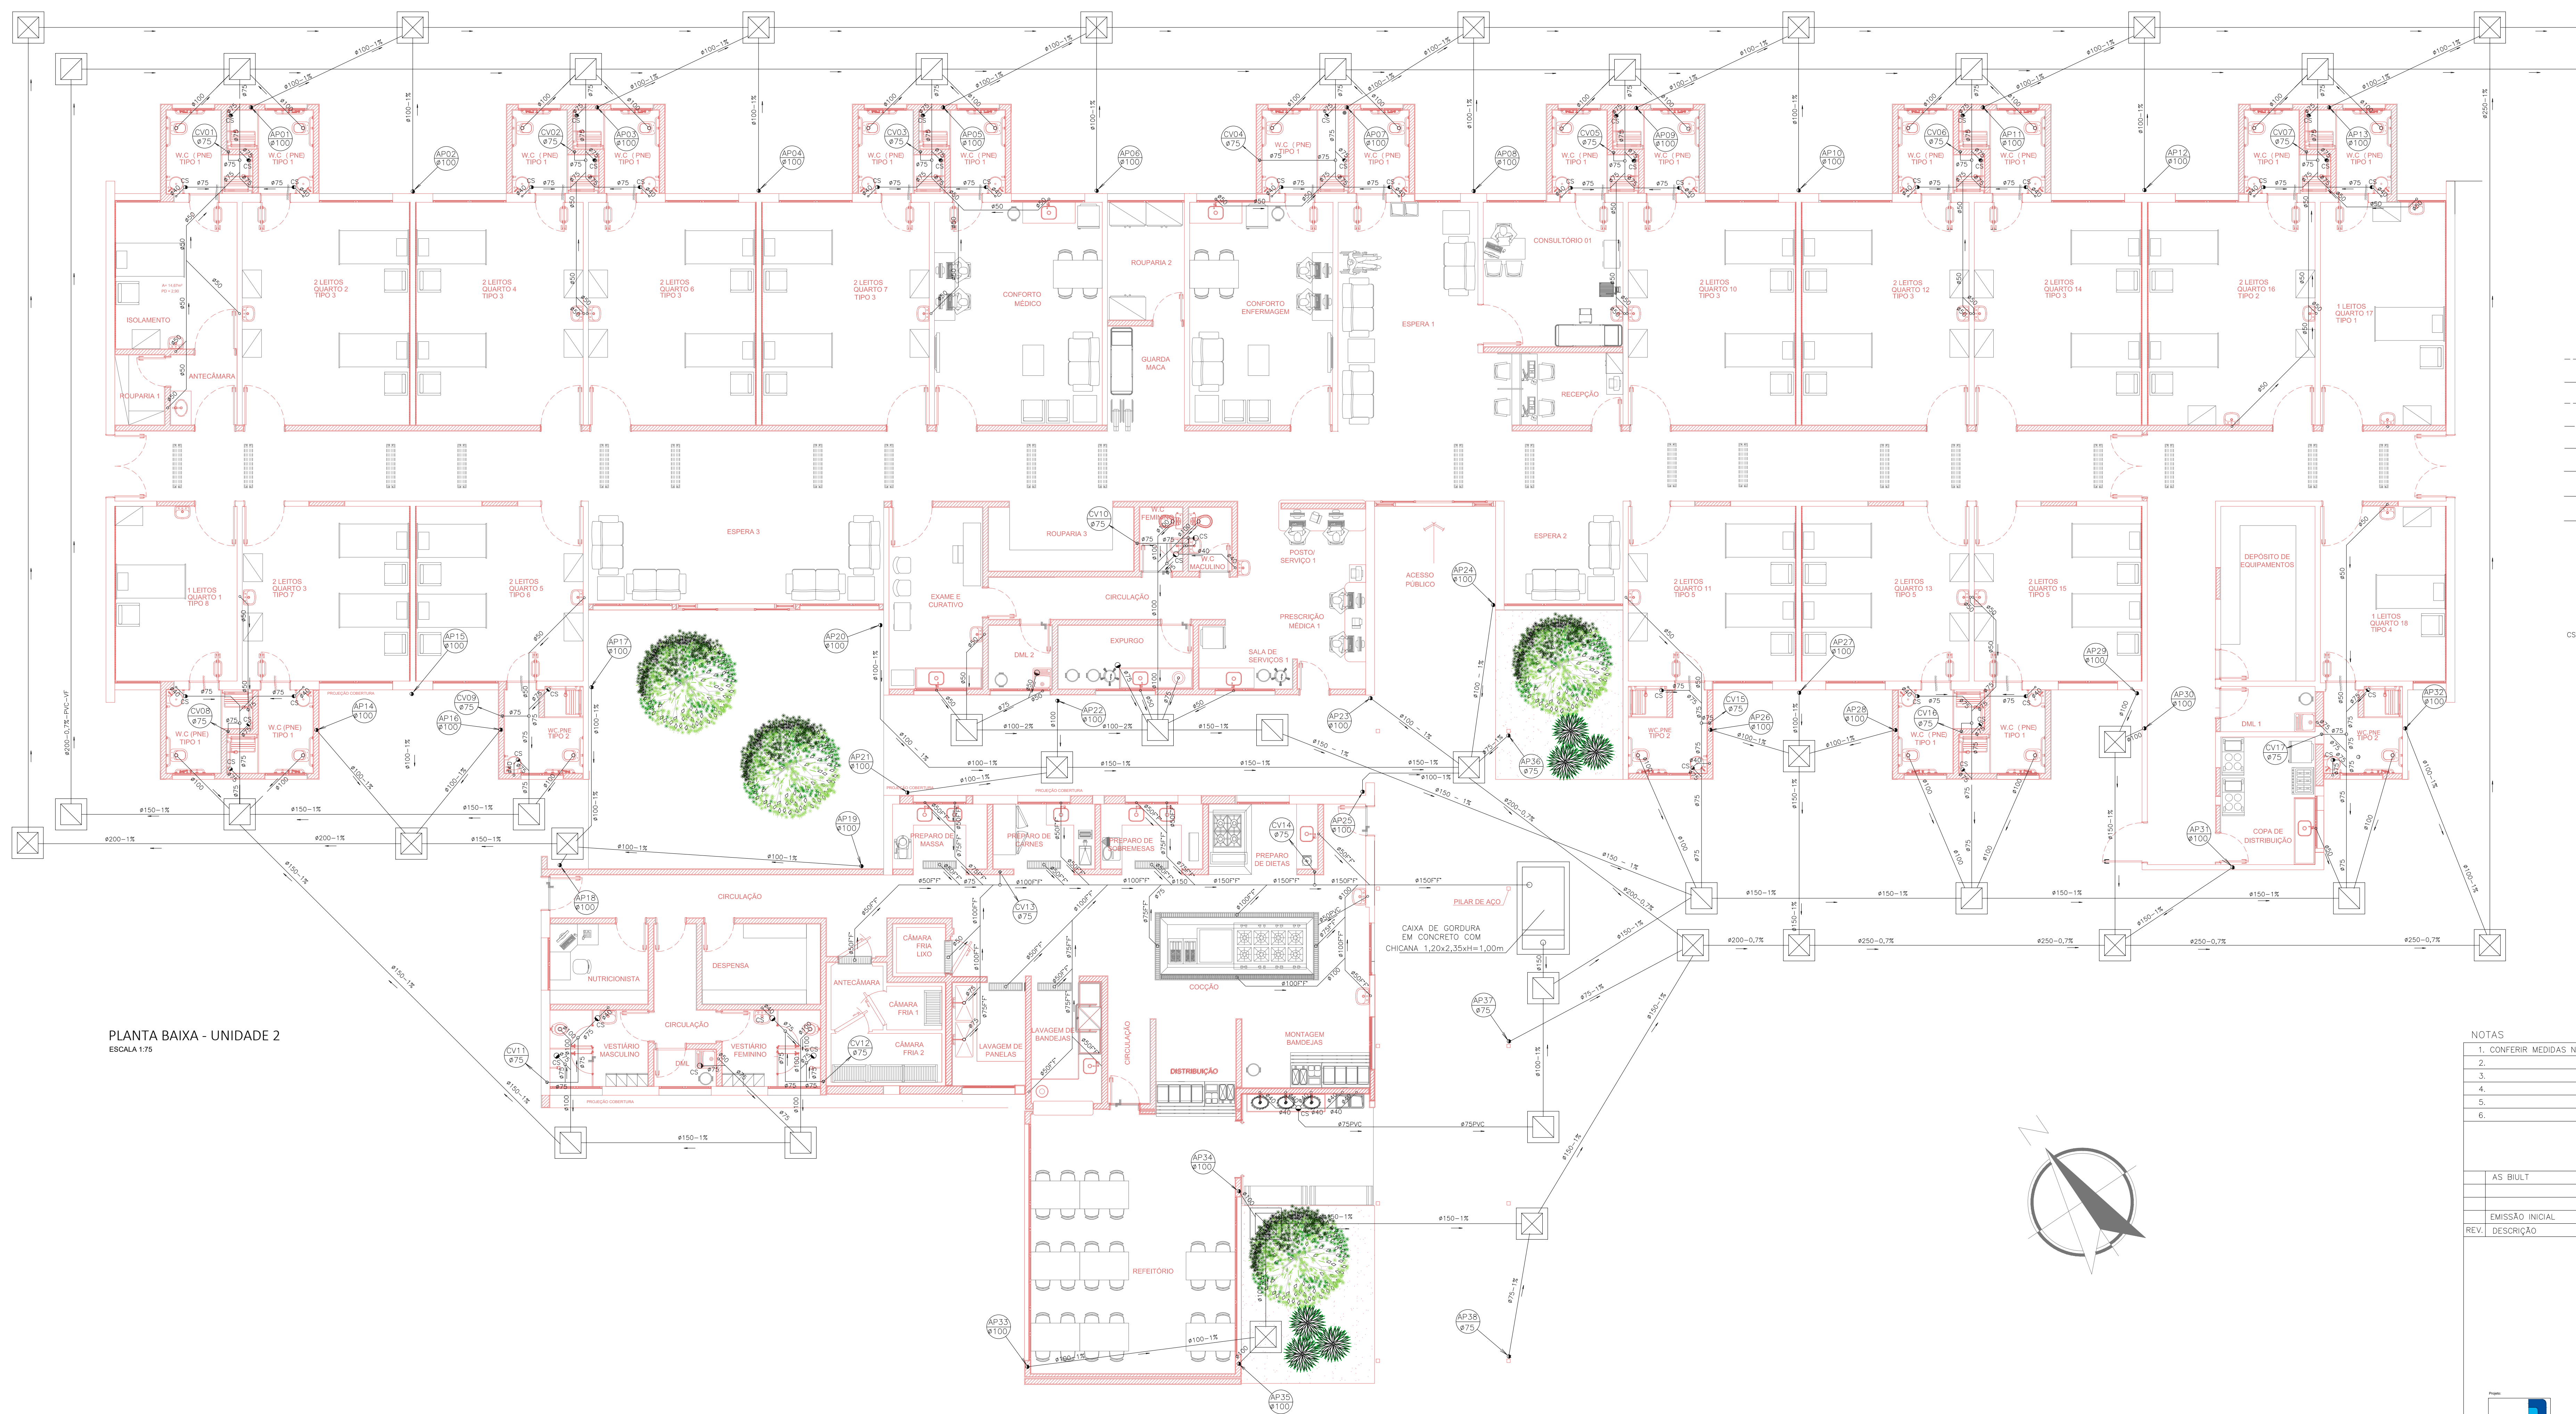

PLANTA BAIXA - UNIDADE 2
ESCALA 1:75

LEGENDA

- TUBULAÇÃO DE VENTILAÇÃO EM PVC JUNTA ELÁSTICA SÉRIE R
- TUBULAÇÃO DE ÁGUA FRIA EM PVC SOLDÁVEL PARA AQUECEDOR SOLAR
- TUBULAÇÃO DE ÁGUA QUENTE EM COBRE SOLDÁVEL CLASSE E
- TUBULAÇÃO DE COMBATE A INCÊNDIO EM FERRO GALVANIZADO ROSCADO
- TUBULAÇÃO DE ÁGUA FRIA EM PVC SOLDÁVEL
- TUBULAÇÃO DE ESGOTO SANITÁRIO EM PVC JUNTA ELÁSTICA SÉRIE R
- TUBULAÇÃO DE ÁGUAS PLUVIAIS EM PVC JUNTA ELÁSTICA SÉRIE R
- REGISTRO DE GAVETA EM BRONZE E LATÃO
- CAIXA DE INSPEÇÃO PARA ESGOTO EM ALVENARIA COM TAMPA E BASE DE CONCRETO
- CAIXA DE PASSAGEM PARA ÁGUAS PLUVIAIS EM ALVENARIA COM TAMPA E BASE DE CONCRETO
- AP
- CS
- CV
- AF
- AQ

NOTAS

1. CONFERRIR MEDIDAS NO LOCAL
- 2.
- 3.
- 4.
- 5.
- 6.

AS BUILT		
EMISSÃO INICIAL		
REV. DESCRIÇÃO	RESPONSÁVEL	DATA

Secretaria de Estado da Saúde

GOVERNO DO ESTADO
SAO PAULO

HOSP. ESTADUAL MANOEL DE ABREU

R. Salvador Flandi, 6-88 - Vila Rocha, Bauri - SP

PROJETO BÁSICO - HIDRÁULICA

UNIDADE 2 - SNO - REFETÓRIO

PLANTA BAIXA

HMA-BA-HI-28-01/03

1:75

20/08/2017

Arq. Adhemar Diziolli Fernandes

Eng. Paulo Roberto Chingotte