



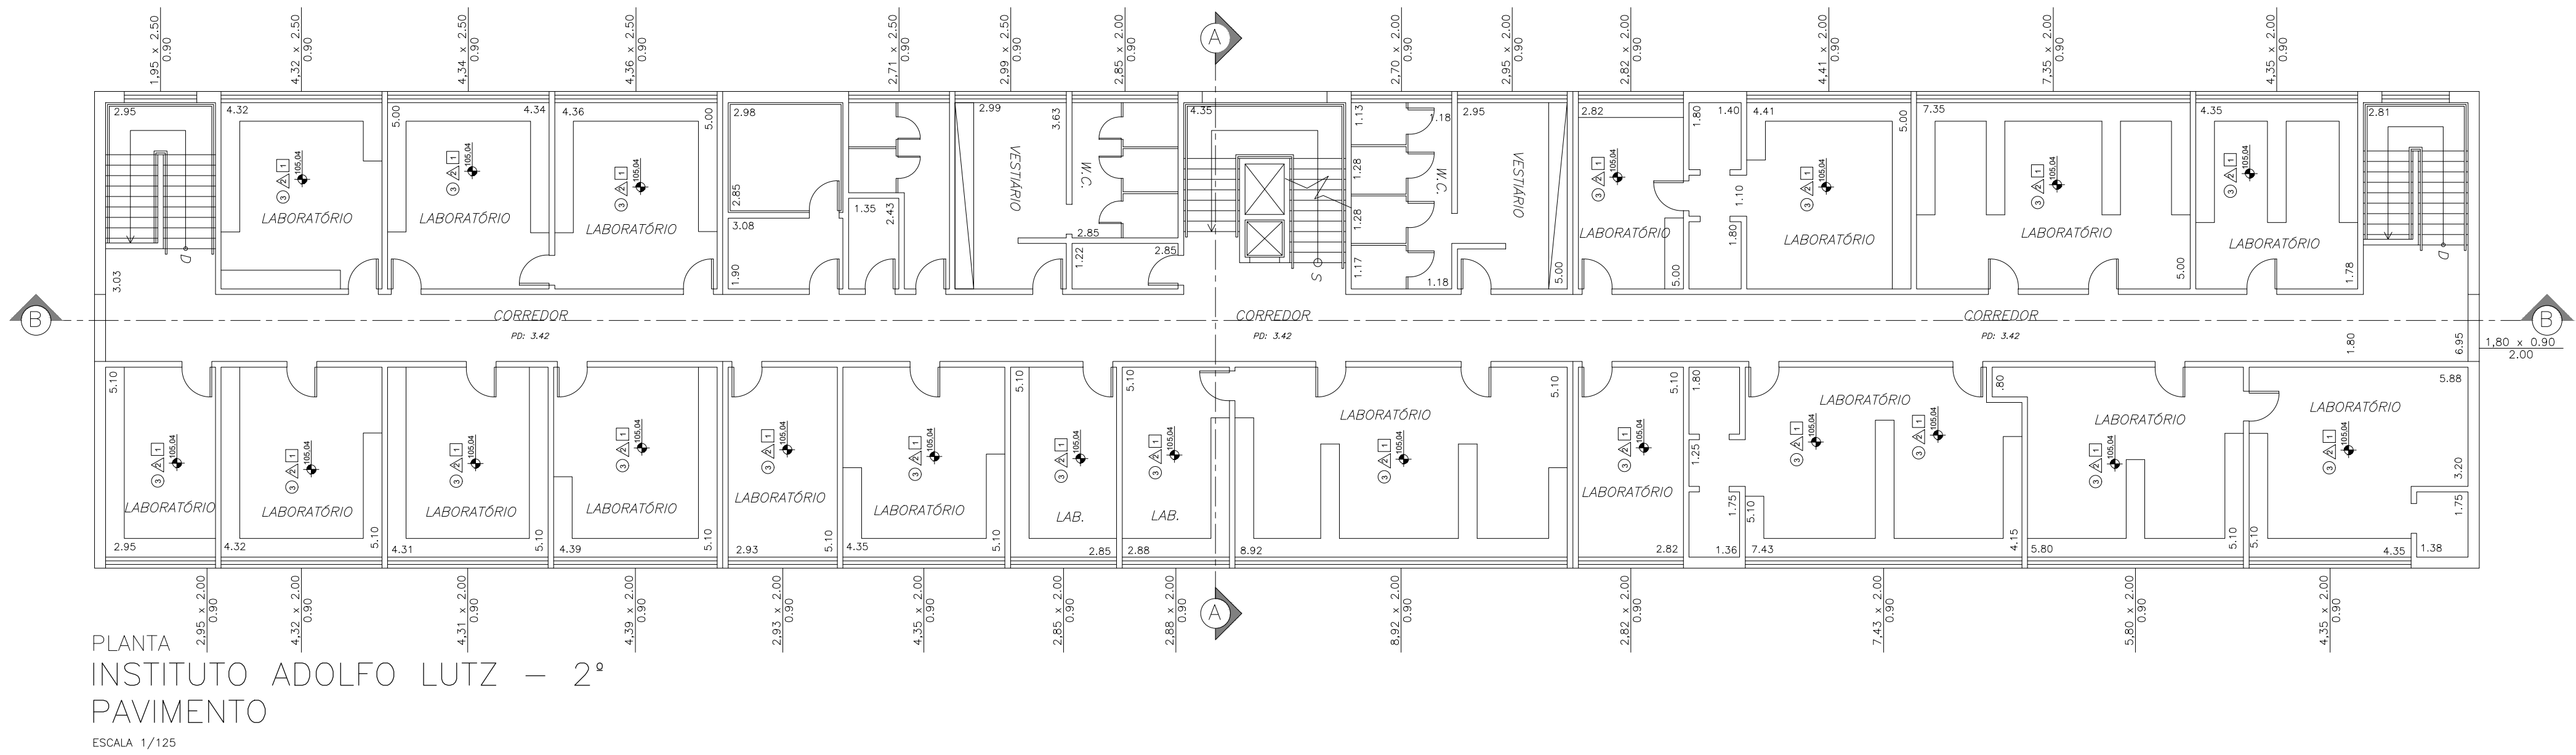


PLANTA
INSTITUTO ADOLFO LUTZ – 2º
PAVIMENTO

ESCALA 1/125

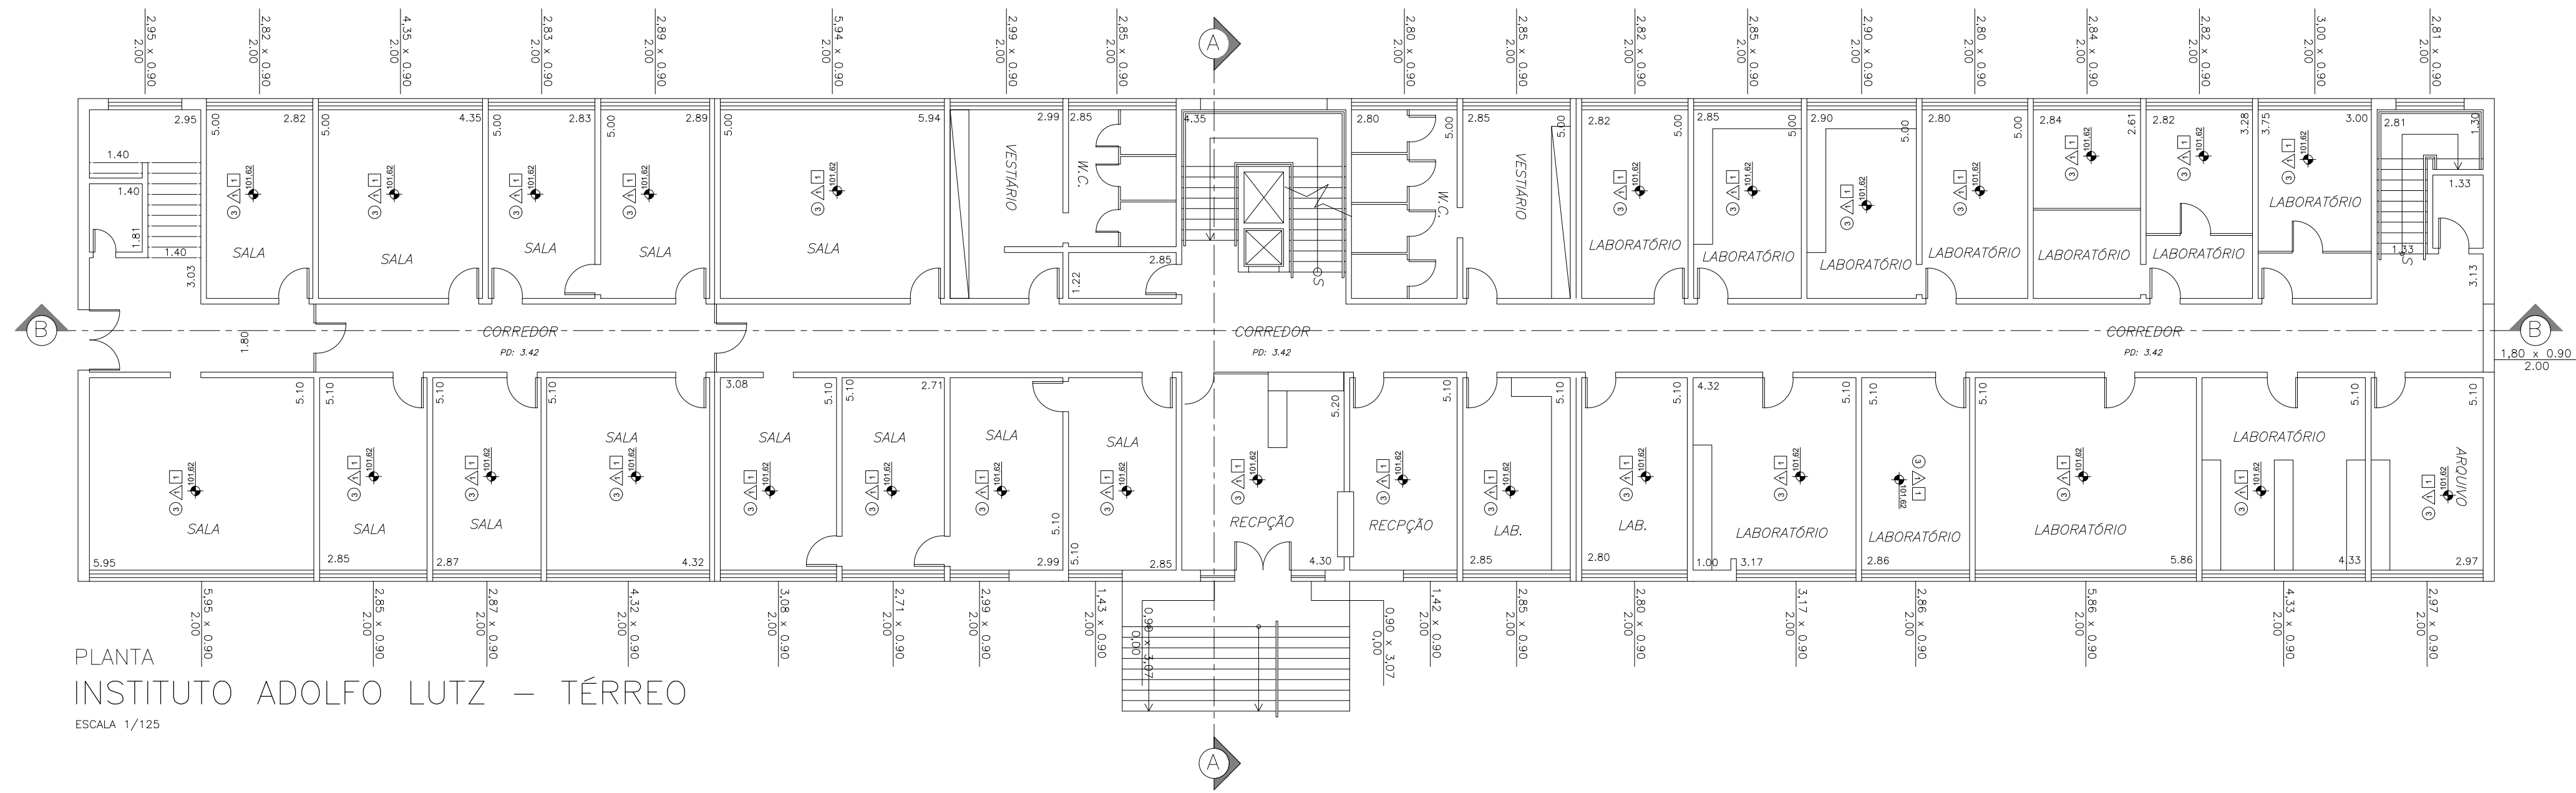


PLANTA
INSTITUTO ADOLFO LUTZ – TÉRREO

ESCALA 1/125

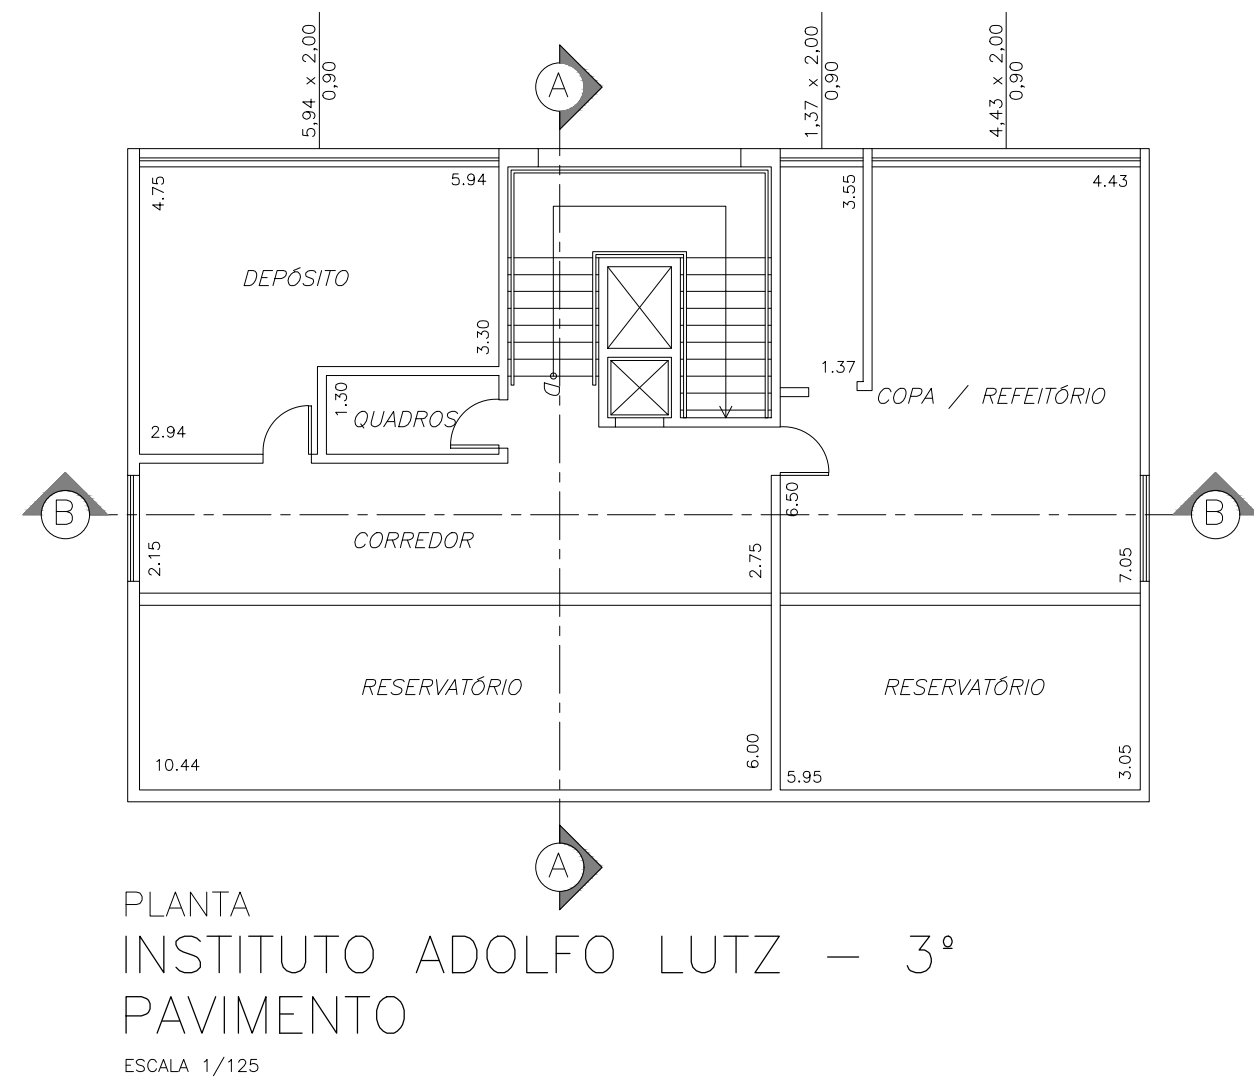


PLANTA
INSTITUTO ADOLFO LUTZ – 3º
PAVIMENTO

ESCALA 1/125

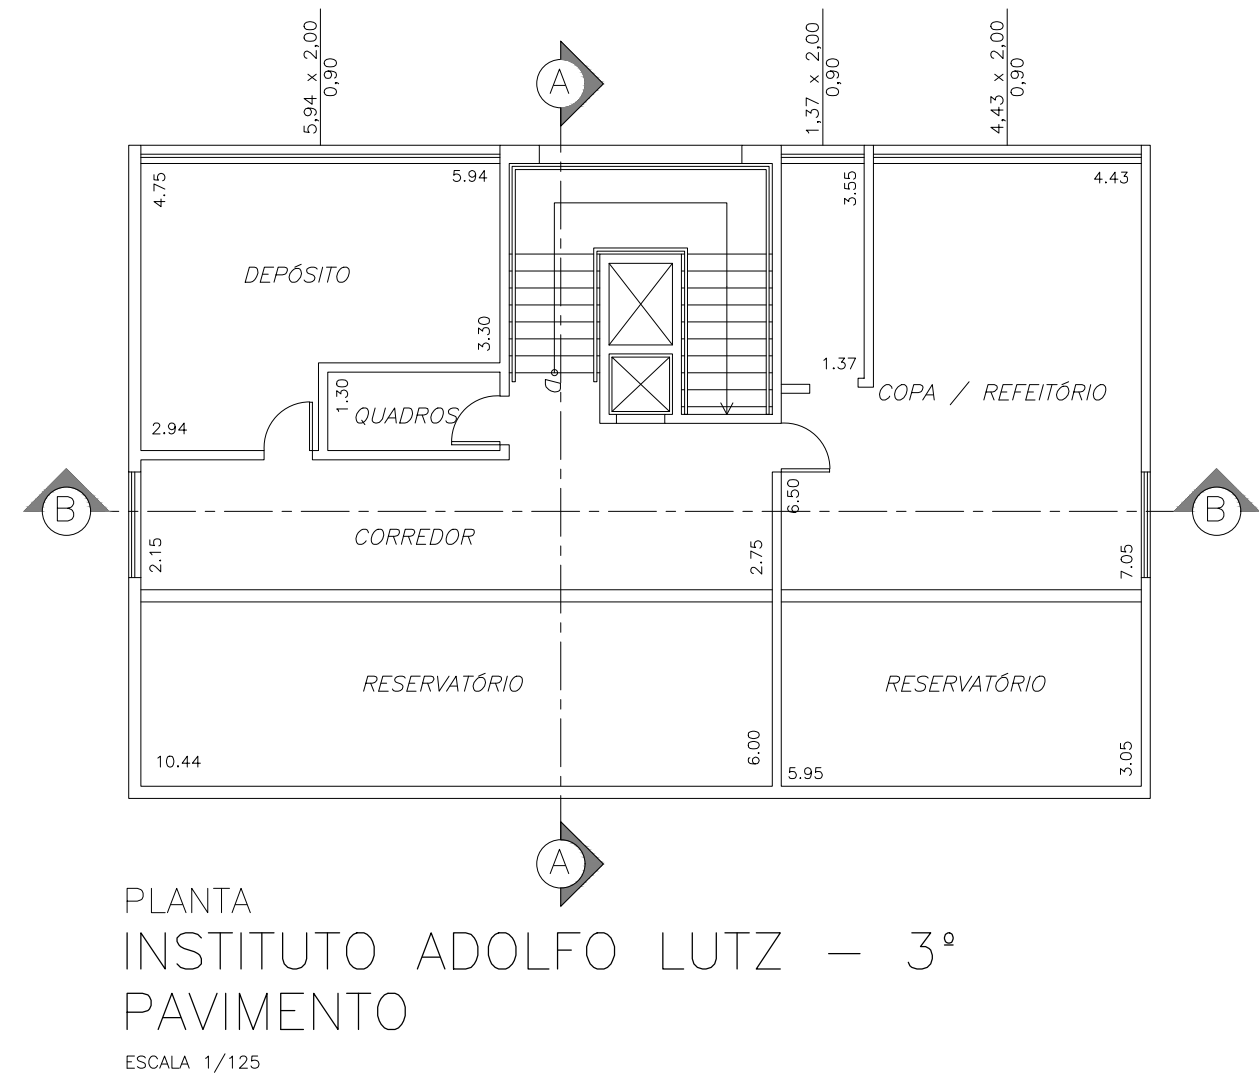

PLANTA
INSTITUTO ADOLFO LUTZ – 3º
PAVIMENTO

ESCALA 1/125

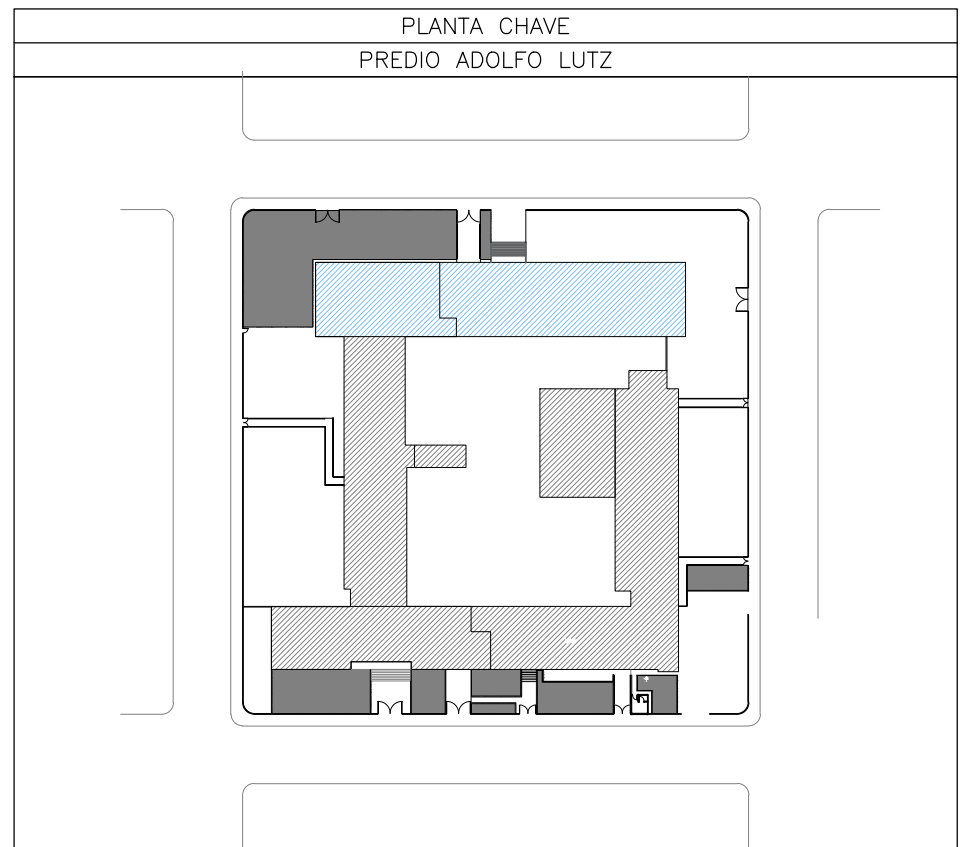

PROJETO COMPLETO		FOLHA:
PLANTA, TERREO, 1º, 2º E 3º PAV		02/08
REFERENCIA:	LEVANTAMENTO DE AREAS CONSTRUIDAS	
PROPRIETARIO:	INSTITUTO ADOLFO LUTZ, DRS BAURU	
DENOMINAÇÃO:	INSTITUTO ADOLFO LUTZ	
LOCAL:	EENDEREÇO: RUA QUINTINO DE BOCAIUVA	
BAIRRO:	CENTRO	
MUNICIPIO:	CENTRO – S.P.	ESCALA: INDICADA
SITUAÇÃO(sem escala)		PROPRIETÁRIO/RESPONSÁVEL PELO USO: INSTITUTO ADOLFO LUTZ, DRS BAURU RESPONSÁVEL TÉCNICO ARQº OTHON FERNANDES DE OLIVEIRA E SILVA JR. CAU – A85055–1
VER FOLHA 01/08		
QUADRO DE ÁREAS		
VER FOLHA 01/08		