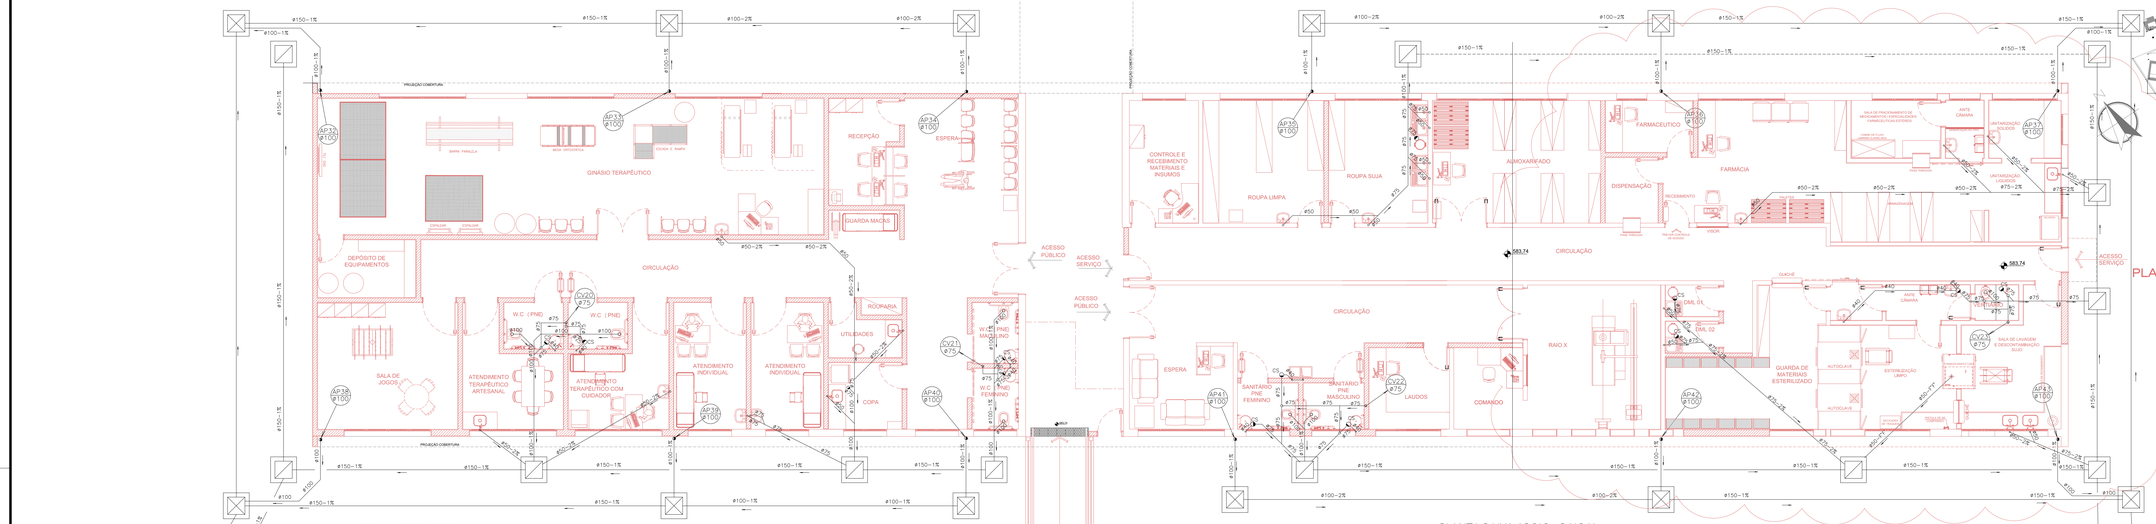

PLANTA BAIXA FISIOTERAPIA

ESCALA 1:75

PLANTA BAIXA APOIO - RAIO X

ESCALA 1:75

PLANTA DE LOCALIZAÇÃO

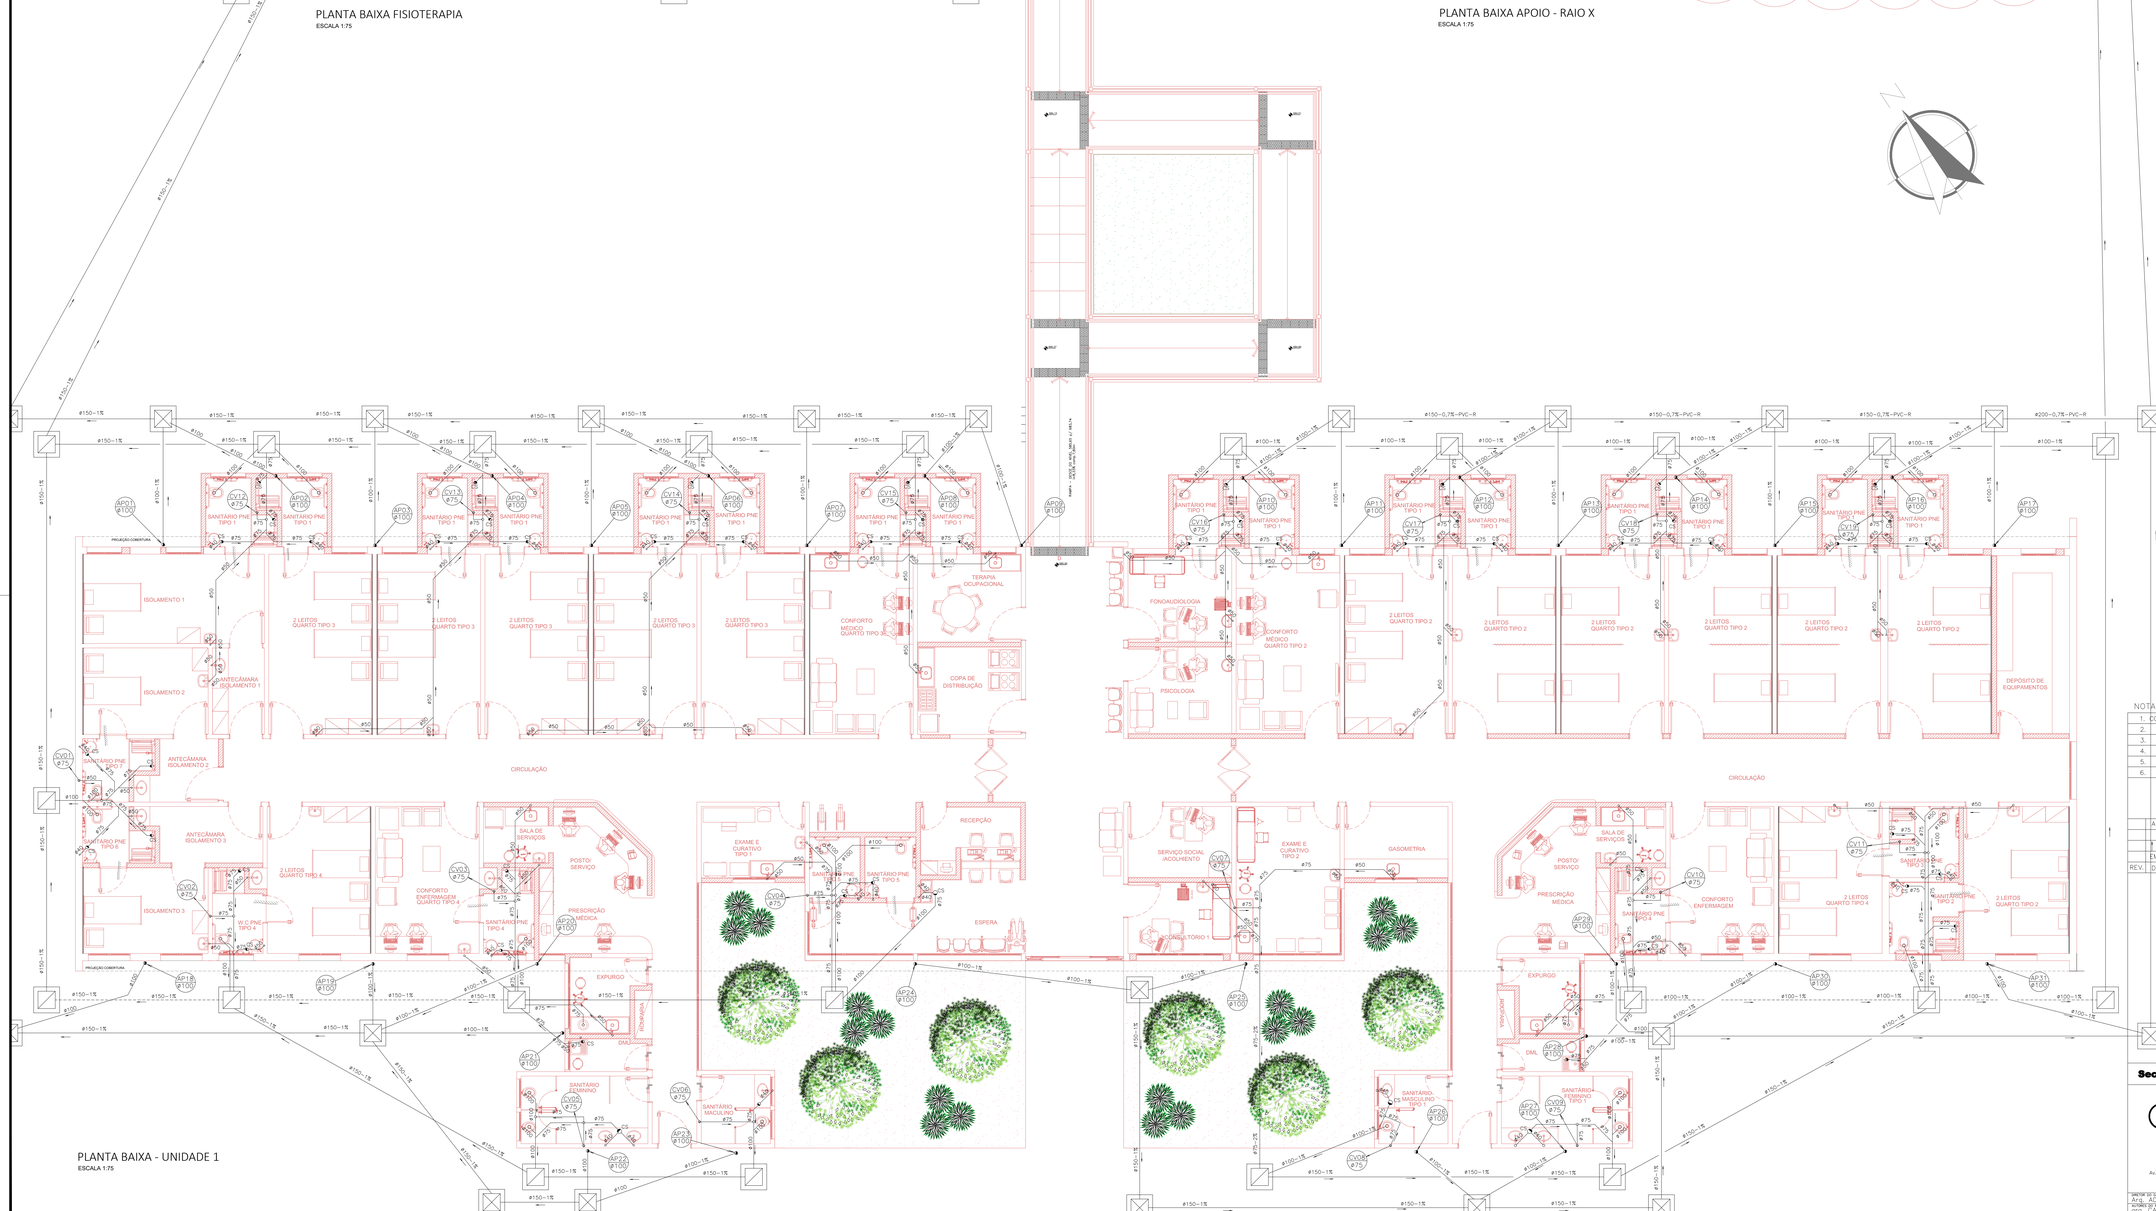

PLANTA BAIXA - UNIDADE 1

ESCALA 1:75

NOTAS

1. CONFERIR MEDIDAS NO LOCAL
2.
3.
4.
5.
6.

REV.	DESCRIÇÃO	RESPONSÁVEL	DATA
	EMISSÃO INICIAL		
	AS BUILT		

Secretaria de Estado da Saúde

GOVERNO DO ESTADO SÃO PAULO

GRUPO TÉCNICO DE EDIFICAÇÕES

Av. Dr. Enéas Carvalho de Aguiar, nº.188, 3ºandar
São Paulo-SP Cep 05403-000
Tel. (11)3066 8420 Fax (11)3066 8482

HOSP. ESTADUAL MANOEL DE ABREU

Rua Salvador Filardi, 6-88 – Vila Rocha, Bauru – SP

PROJETO BASICO – HIDRÁULICA
UNIDADE 1– FISIOTERAPIA E RAIO X ESGOTO E APLUVIA

PLANTA BAIXA

CÓDIGO DO DESENHO	FOLHA
HMA-BA-HI-17	03/03
ESCALA	DATA
1:75	AGOSTO/2017

ARQUIVO
H.MANOEL DE ABREU_UNIDADE 01.DWG

ARQUITETO RESPONSÁVEL
Arq. ADHEMAR DIZIOLI FERNANDES

AUTORES DO PROJETO
Arq. CAMILO CHINGOTTE