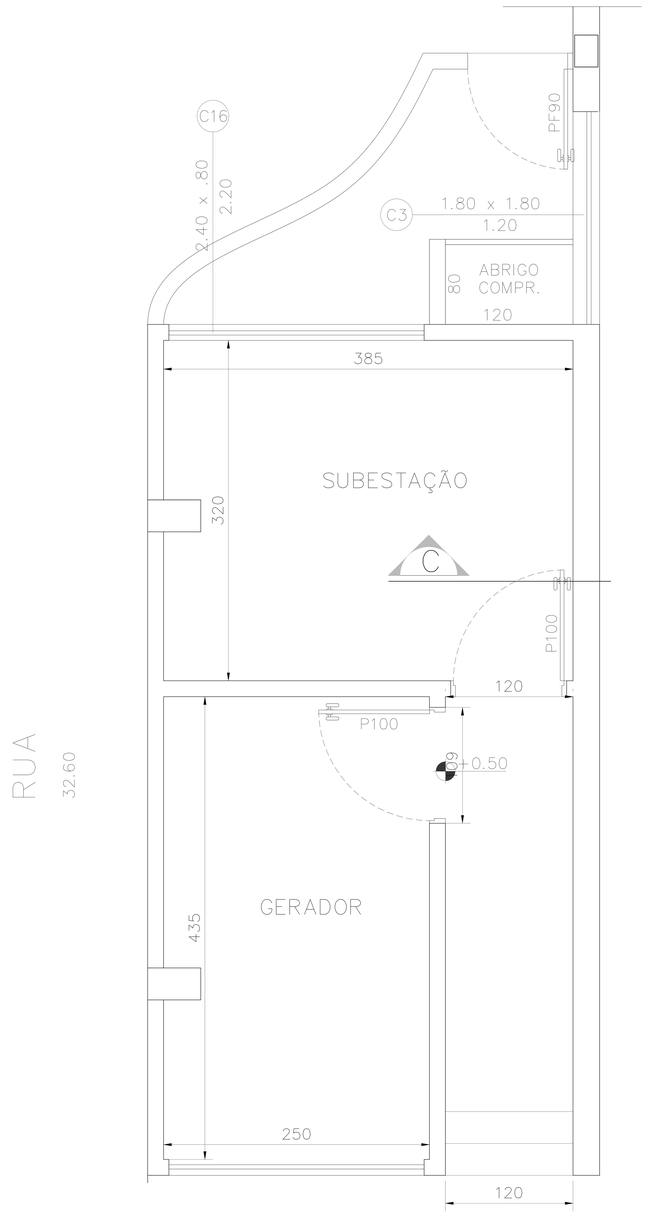

OBS:

INSERIR LOGOTIPO / DADOS DA CONTRATADA

ANALISE DE PROJETO:

- ☐ LIBERADO
- ☐ LIBERADO COM RESTRIÇÃO
- ☐ NÃO LIBERADO

PROJETO RECEBIDO EM ____/____/____

PROJETO APROVADO EM ____/____/____

RESPONSÁVEL TÉCNICO

REV.	DESCRIÇÃO	RESPONSÁVEL	DATA

NOTAS

1. CONFERIR MEDIDAS NO LOCAL
2. MEDIDAS EM METRO EXCETO ONDE INDICADO
3.
4.
5.
6.
7.
8.
9.
10.
11.

SÃO PAULO GOVERNO DO ESTADO | Secretaria de Saúde

GRUPO TÉCNICO DE EDIFICAÇÕES

Av. Dr. Enéas Carvalho de Aguiar, nº.188, 3ºandar
São Paulo-SP Cep 05403-000
Tel. (11)3066 8420 Fax (11)3066 8482

DIRETOR DO G.T.E.
Engº YUKIO KITAMURA

AUTORES DO PROJETO

COLABORADORES

UNIDADE
IPGG SÃO MIGUEL

LOCAL
Pça Pe. Aleixo Monteiro Mafra, 34 – S. MIGUEL

REFERÊNCIA
GERADOR E SUBESTAÇÃO
PROJETO AS BUILT – ARQUITETURA

PROJETO BÁSICO DE ARQUITETURA

CÓDIGO DO EDIFÍCIO

FOLHA 01/01

ÁREA – –

ESCALA 1:100

DATA MAR/2022

ARQUIVO
GERADOR E SUBESTAÇÃO IPGG.DWG